图例	材料
	3厚穿孔铝板，面饰白色氟碳漆
	水包水（水性质感涂料，白色）

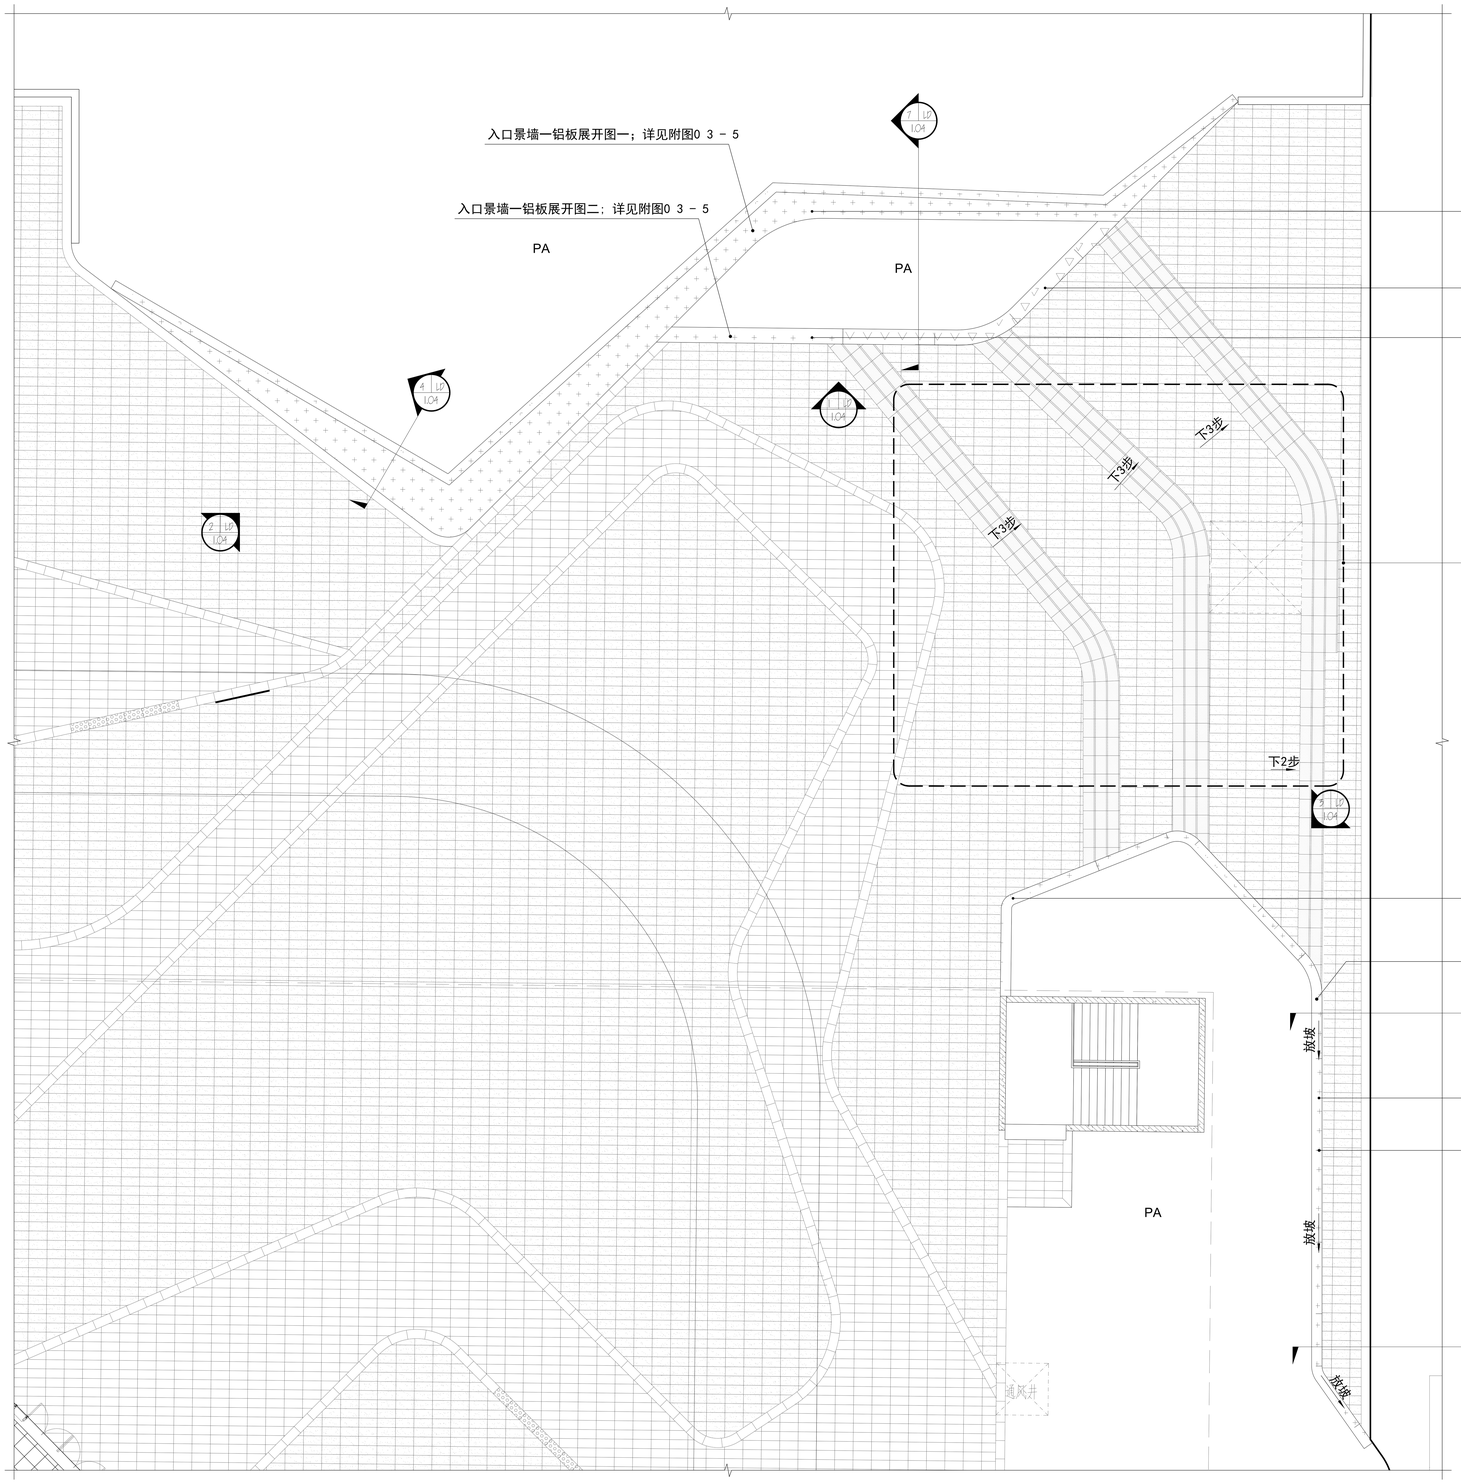

1 入口景墙索引、铺装平面图
SCALE 1:100

1 . 本设计图版权为上海魏玛景观规划设计有限公司拥有，任何人未经允许不得翻印本图纸的任何部分。
2. 除经特别证明外，本图不可作建筑或其他用途。
1. All the drawing and design are copyright by Shanghai Weimar Landscape Design Co., Ltd. No one may reproduce any part of the drawing without permission.
2. This drawing is not valid for construction or other purposes unless separately certified.

备注 REMARKS

建设单位 CLIENT
洛阳浩德鑫置地有限公司

上海魏玛景观规划设计有限公司
WEIMAR LANDSCAPE，Shanghai
上海市北京东路6 6 8 号科技京城东楼2 4 B
24B,East Building,Hi-tec King Tower,NO.668 East Beijing Rd.,Shanghai China
Tel: 400-0168568 Fax: +8621-53082039

风景园林工程设计专项乙级 证书编号：A 2 3 1 0 0 5 9 3

合 作 方 COLLABORATOR

会签 COORDINATION	
建 ARCHI.	筑
结 STRUCT.	构
电 ELEC.	气
给 排 水 PLUMBING	
暖 HVAC	通

审定 Authorized for issue by	
审核 Reviewed by	杨晓英
项目负责 Project Director by	刘倩
校对 Checked by	梁学元
设计 Designed by	张泰

出图签章 STAMP FOR ISSUE

施工图设计人 张泰
工程名称 洛阳开元壹号商业街及屋顶花园景观设计
用途 施工图设计
景观设计证书号 1025932
有效期至 2021年12月06日止
上海市勘察设计行业协会统一印发
仅供洛阳开元壹号商业街及屋顶花园景观设计使用

工程 PROJECT
洛阳开元壹号商业街及屋顶花园景观设计

图名 TITLE
入口景墙详图一

工程编号 PROJECT NO. 202006A001	设计阶段 STATUS 施工图
图纸编号 DRAWING NO. 附图03-1	修改 REV.
比例 SCALE 见图	日期 DATE 2020.08.17
专业 SPECIALTY 土建	

本图须加盖本公司出图签章，否则一律无效

A1

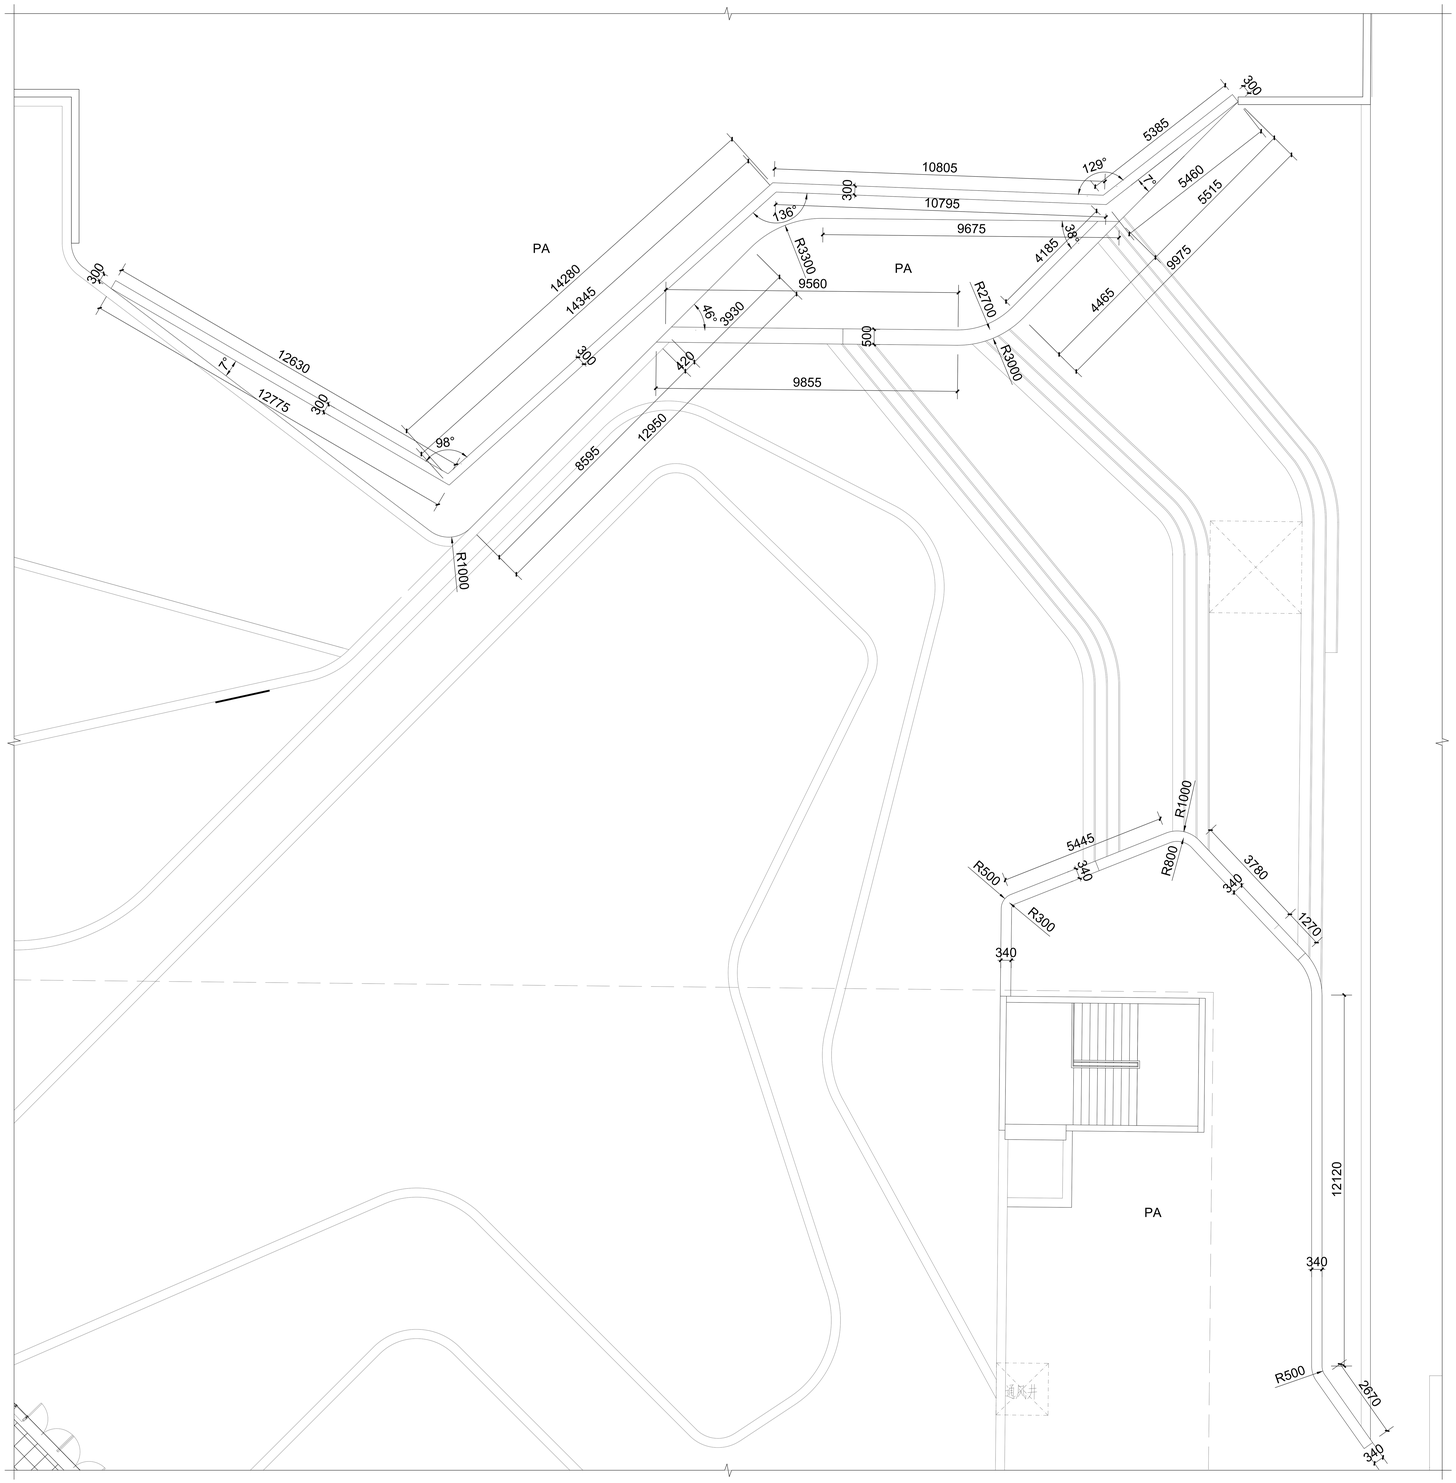

1 入口景墙尺寸平面图
SCALE 1:100

A1

1 . 本设计图版权为上海魏玛景观规划设计有限公司拥有，任何人未经允许不得翻印本图纸的任何部分。
2 . 除经特别证明外，本图不可作建筑或其他用途。
1. All the drawing and design are copyright by Shanghai Weimar Landscape Design Co., Ltd. No one may reproduce any part of the drawing without permission.
2. This drawing is not valid for construction or other purposes unless separately certified.

备注 REMARKS

建设单位 CLIENT
洛阳浩德鑫置地有限公司

上海魏玛景观规划设计有限公司
WEIMAR LANDSCAPE，Shanghai
上海市北京东路668号科技京城东楼24B
24B,East Building,Hi-tec King Tower,NO.668 East Beijing Rd.,Shanghai China
Tel: 400-0168568 Fax: +8621-53082039
风景园林工程设计专项乙级 证书编号：A2310593

合作方 COLLABORATOR

建 ARCHI.	筑	会签 COORDINATION
结 STRUCT.	构	
电 ELEC.	气	
给排水 PLUMBING		
暖 HVAC	通	
审定 Authorized for issue by		杨晓英
审核 Reviewed by		
项目负责 Project Director by		刘涛
校对 Checked by		梁学元
设计 Designed by		张泰

出图签章 STAMP FOR ISSUE
施工设计图 责人 张泰
仅供洛阳开元壹号60#地块商业景观设计使用
有效期至：2021年12月06日止
上海市景观设计行业协会统一颁发

工程 PROJECT
洛阳开元壹号商业街及屋顶花园景观设计

图名 TITLE
入口景墙详图二

工程编号 PROJECT NO.	202006A001	设计阶段 STATUS	施工图
图纸编号 DRAWING NO.	附图03-2	修改 REV.	
比例 SCALE	见图	日期 DATE	2020.08.17
专业 SPECIALTY	土建		

本图须加盖本公司出图签章，否则一律无效

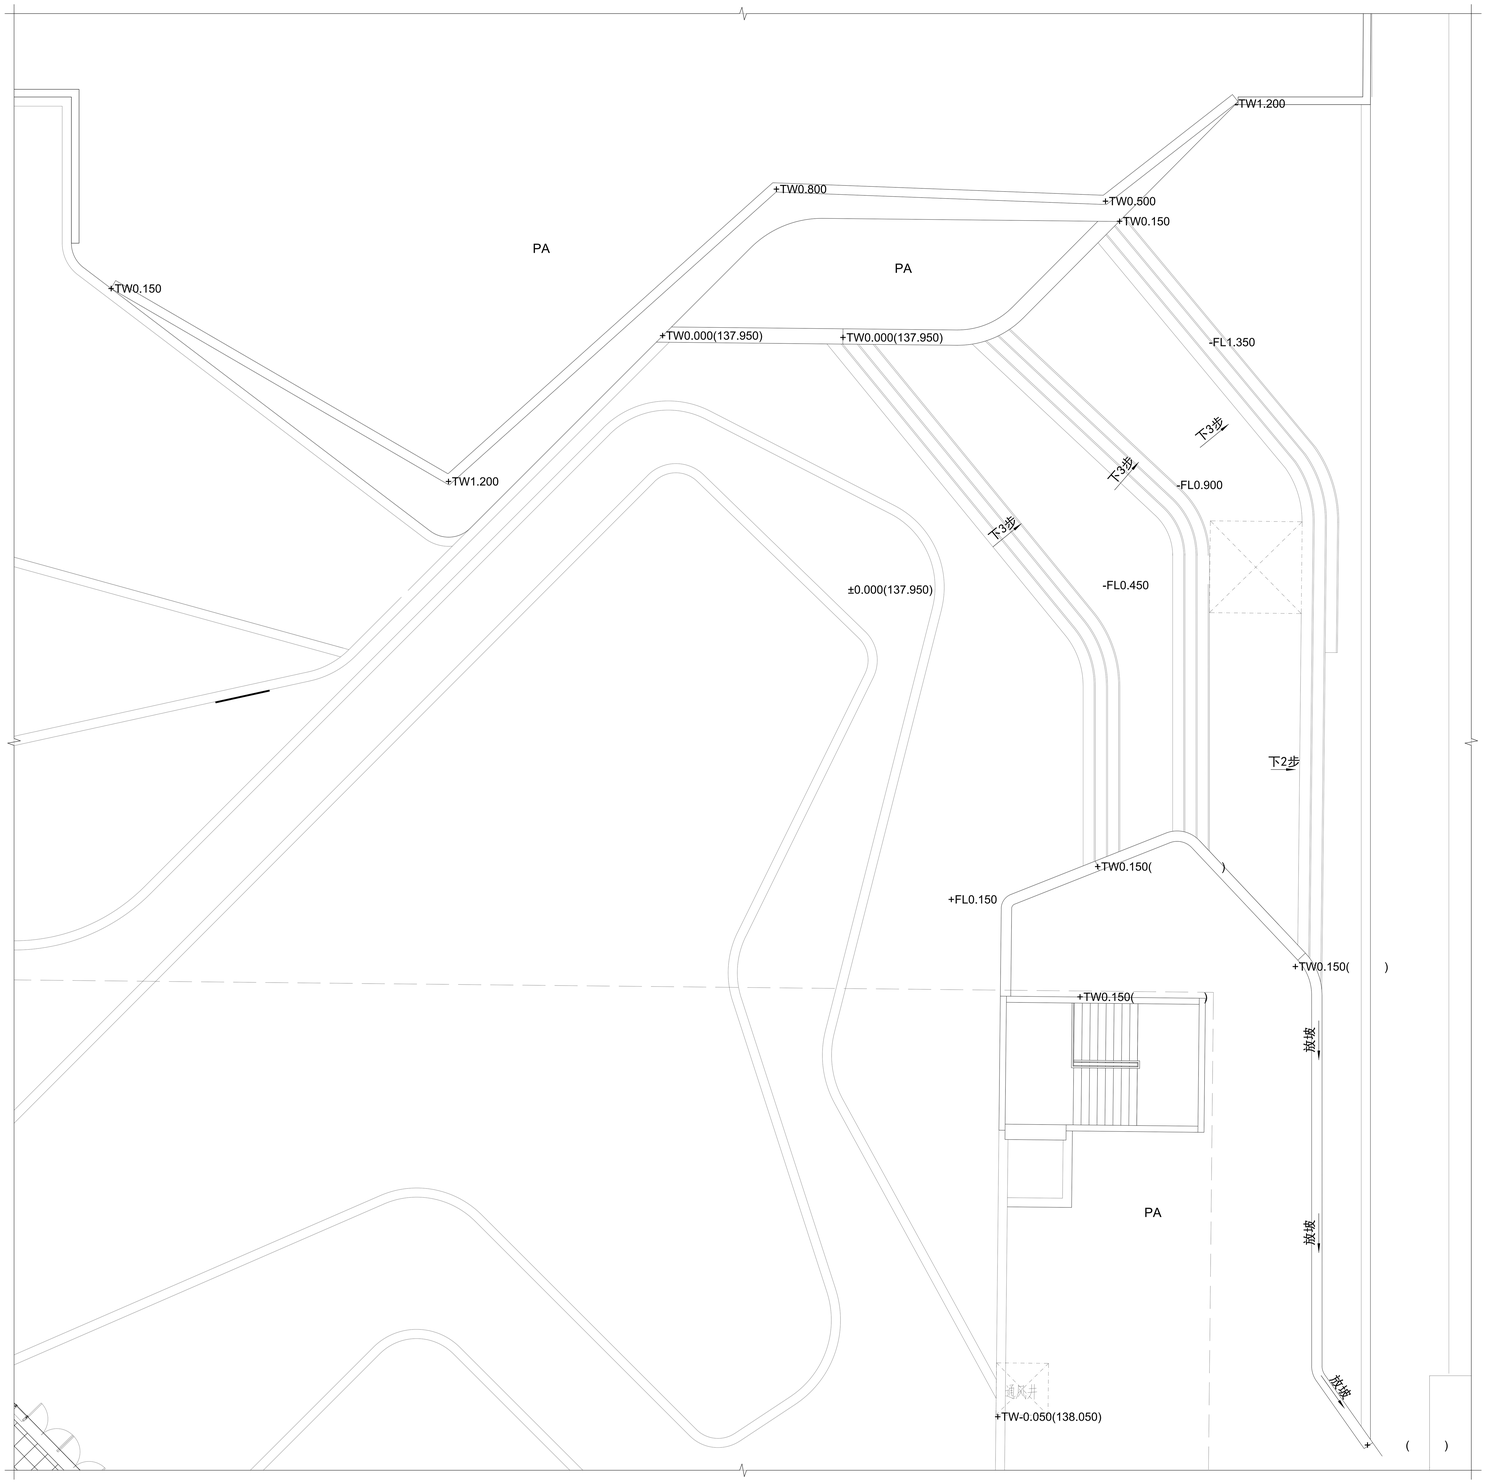

1 入口景墙竖向平面图
SCALE 1:100

A1

1 . 本设计图版权为上海魏玛景观规划设计有限公司拥有，任何人未经允许不得翻印本图纸的任何部分。
2 . 除经特别证明外，本图不可作建筑或其他用途。
1. All the drawing and design are copyright by Shanghai Weimar Landscape Design Co., Ltd. No one may reproduce any part of the drawing without permission.
2. This drawing is not valid for construction or other purposes unless separately certified.

备注 REMARKS

建设单位 CLIENT
洛阳浩德鑫置地有限公司

上海魏玛景观规划设计有限公司
WEIMAR LANDSCAPE，Shanghai
上海市北京东路6 6 8 号科技京城东楼2 4 B
24B,East Building,Hi-tec King Tower,NO.668
East Beijing Rd.,Shanghai China
Tel: 400-0168568 Fax: +8621-53082039

风景园林工程设计专项乙级 证书编号：A 2 3 1 0 0 7 5 9 3

合 作 方 COLLABORATOR

建 ARCHI.	筑	会签 COORDINATION
结 STRUCT.	构	
电 ELECT.	气	
给 排 水 PLUMBING		
暖 HVAC	通	

审 Authorized for issue by	定	杨晓英
审 Reviewed by	核	
项目负责 Project Director by		刘倩
校 Checked by	对	梁学元
设 Designed by	计	张婷

出图签章 STAMP FOR ISSUE

施工图设计专用章 张泰
仅供洛阳开元壹号商业街及屋顶花园景观设计使用
工程名称 洛阳开元壹号商业街及屋顶花园景观设计
有效期至 2021年12月06日止
上海市勘察设计行业协会统一颁发

工程 PROJECT
洛阳开元壹号商业街及屋顶花园景观设计

图名 TITLE
入口景墙详图三

工程编号 PROJECT NO.	202006A001	设计阶段 STATUS	施工图
图纸编号 DRAWING NO.	附图03-3	修 REV.	
比 SCALE	见图	日 DATE	2020.08.17
专 SPECIALTY	土建		

本图须加盖本公司出图签章，否则一律无效

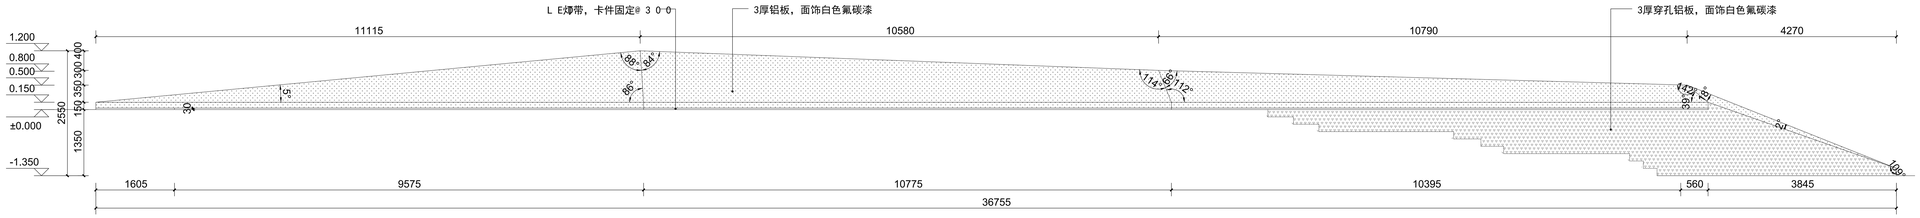

1 入口景墙一正立面图
SCALE 1:50

注：所有穿孔铝板均需在工厂内成品加工后到现场进行安装，不可进行现场开孔。穿孔板开孔标准详见

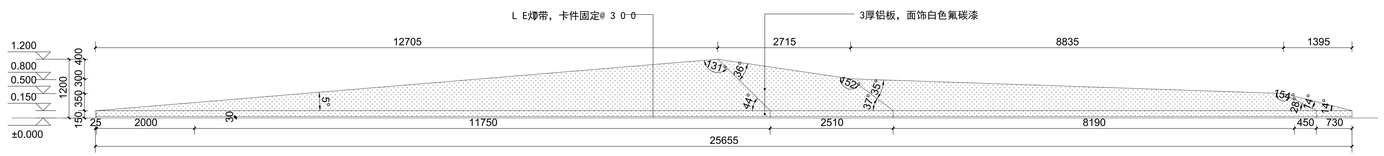

2 入口景墙一侧立面图
SCALE 1:50

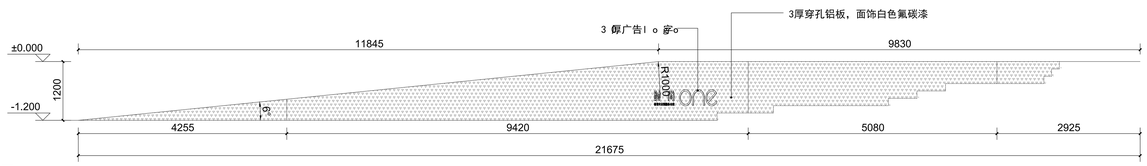

3 入口景墙二立面图
SCALE 1:50

注：所有穿孔铝板均需在工厂内成品加工后到现场进行安装，不可进行现场开孔。穿孔板开孔标准详见

所有l o 箱均为专业广告公司二次深化设计并安装

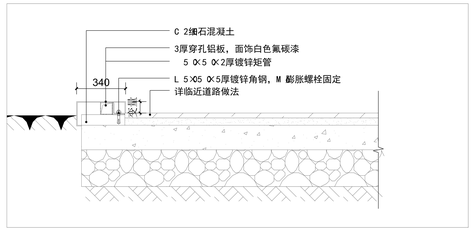

6 入口景墙剖面图三
SCALE 1:10

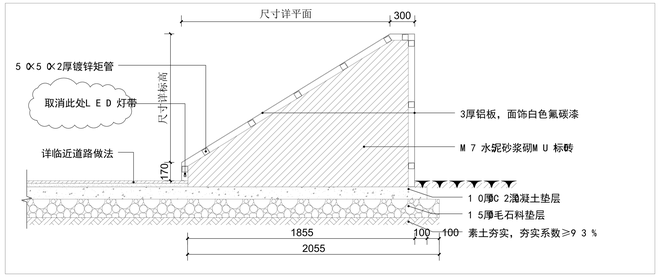

4 入口景墙剖面图一
SCALE 1:20

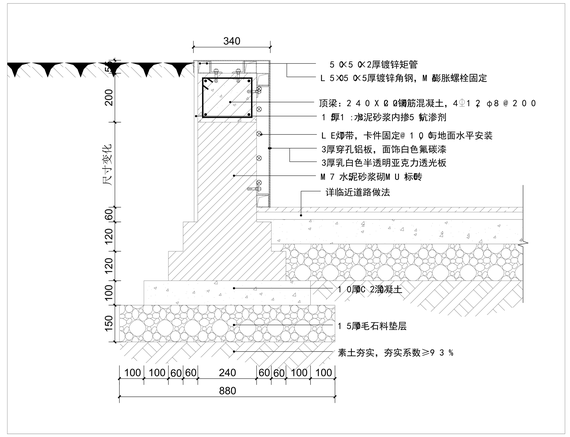

5 入口景墙剖面图二
SCALE 1:10

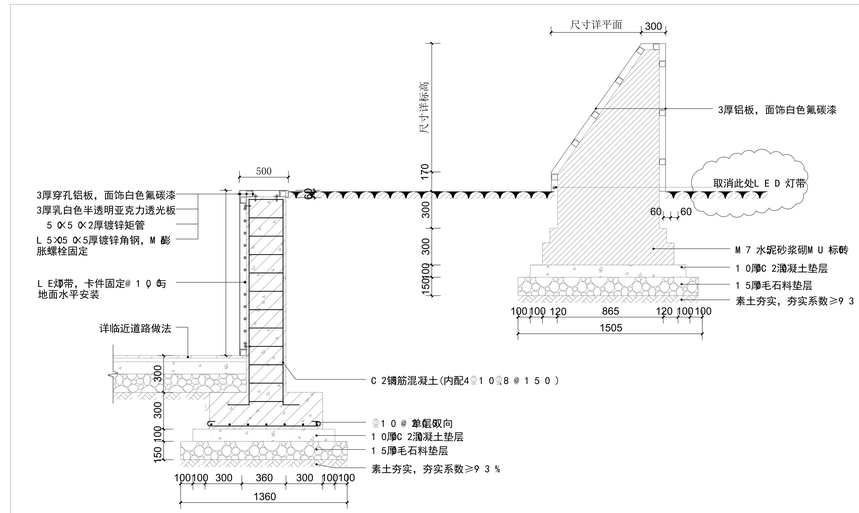

7 入口景墙剖面图四
SCALE 1:20

A1+

1．本设计图版权为上海魏玛景观规划设计有限公司所有，任何人未经允许不得翻印本图纸的任何部分。
2．除经特别证明外，本图不可作建筑或其他用途。
1. All the drawing and design are copyright by Shanghai Weimar Landscape Design Co., Ltd. No one may reproduce any part of the drawing without permission.
2. This drawing is not valid for construction or other purposes unless separately certified.

备注 REMARKS

建设单位 CLIENT
洛阳浩德鑫置地有限公司

上海魏玛景观规划设计有限公司
WEIMAR LANDSCAPE，Shanghai
上海市北京东路6 6 8 号科技京城东楼2 4 8
24B,East Building,Hi-tec King Tower,NO.668
East Beijing Rd.,Shanghai China
Tel: 400-0168568 Fax: +8621-53082039

风景园林工程设计专项乙级 证书编号：A 2 3 1 0 5 9 3

合 作 方 COLLABORATOR

会签 COORDINATION	
建 ARCHI.	筑
结 STRUCT.	构
电 ELEC.	气
给 排 水 PLUMBING	
暖 HVAC	通
审 Authorized for issue by	定
审 Reviewed by	核
项目负责 Project Director by	
校 Checked by	对
设 Designed by	计

出图签章 STAMP FOR ISSUE

工程 PROJECT
开元壹号60#地块公寓楼广场景观工程

图名 TITLE
入口景墙详图四

工程编号 PROJECT NO.	202006A001	设计阶段 STATUS	竣工图
图纸编号 DRAWING NO.	附图03-4	修 REV.	
比 SCALE	见图	日 DATE	2021.5
专 SPECIALTY	土建		

本图须加盖本公司出图签章，否则一律无效

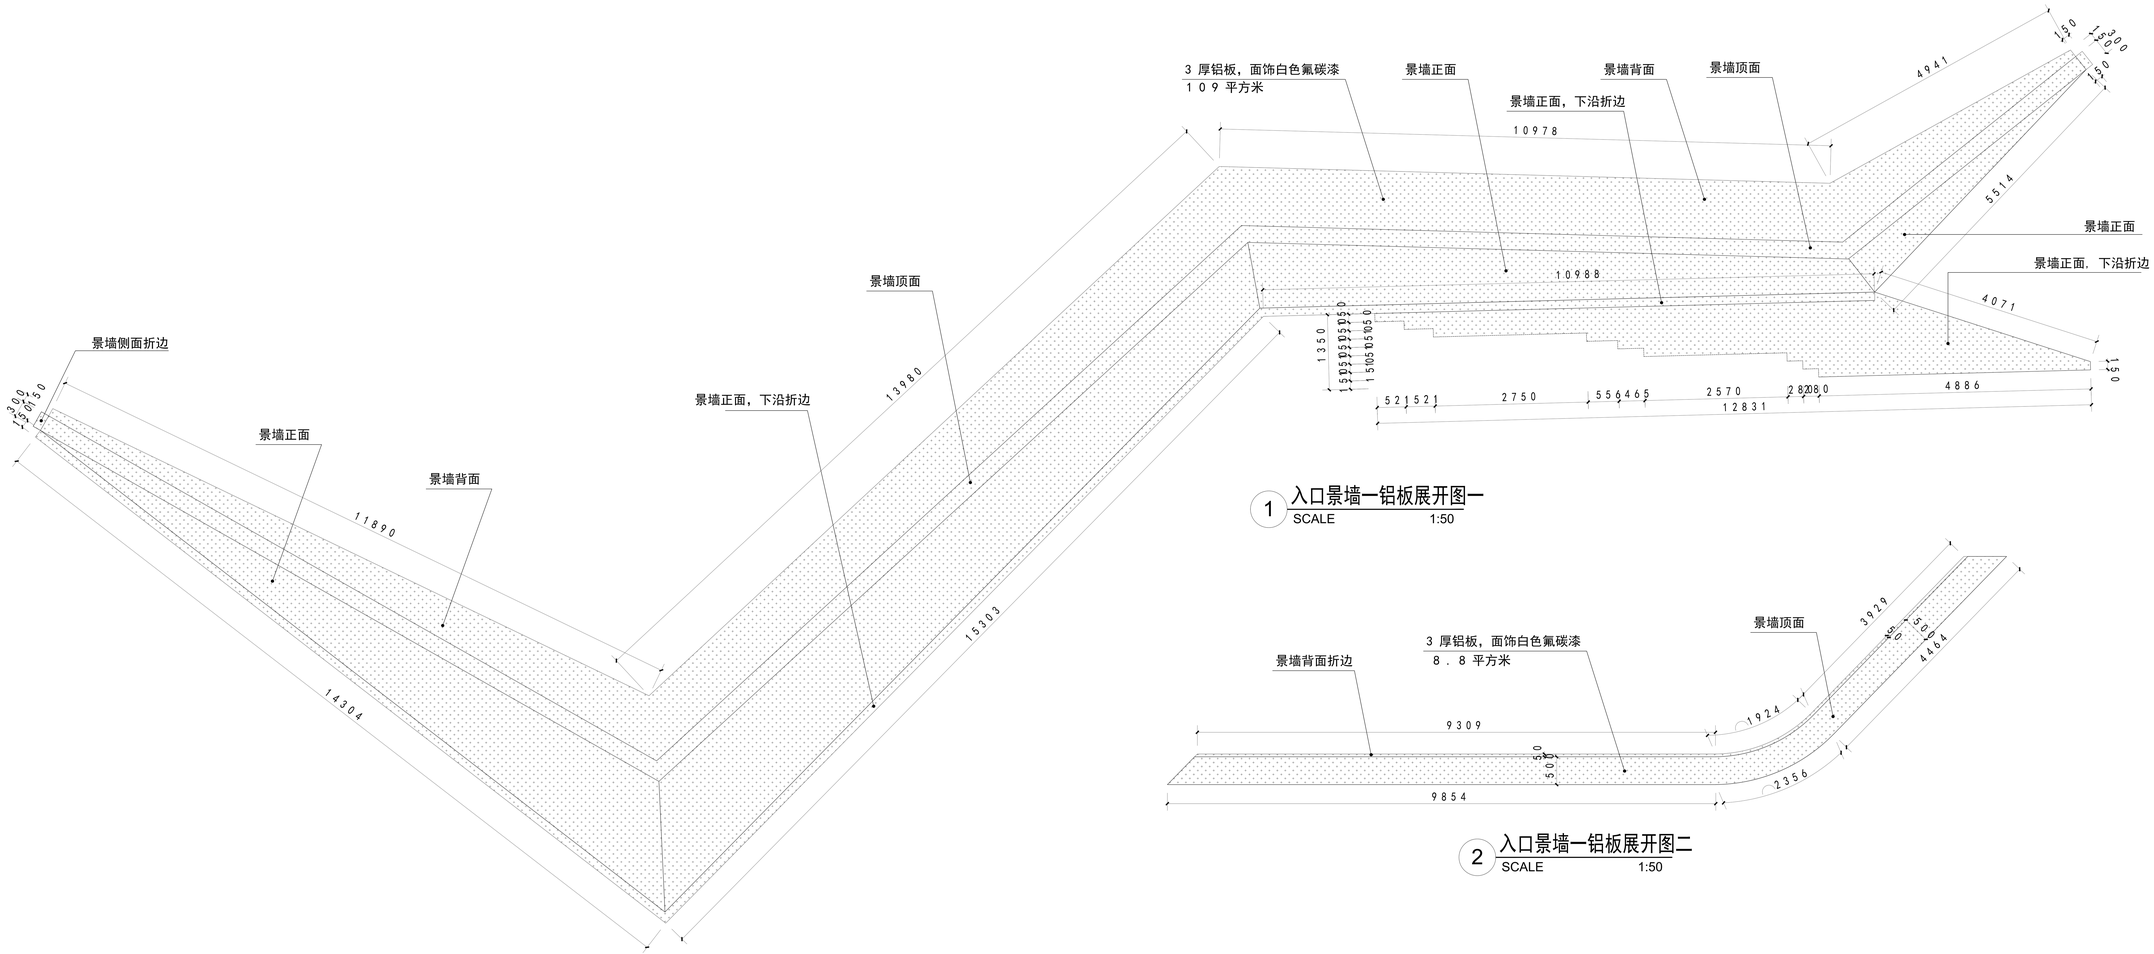

1 入口景墙一铝板展开图一
SCALE 1:50

2 入口景墙一铝板展开图二
SCALE 1:50

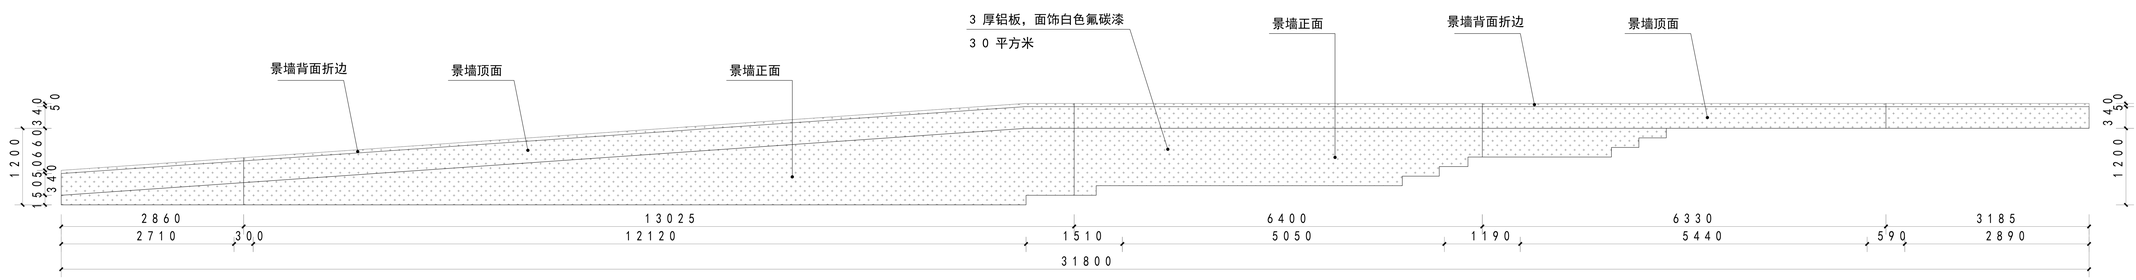

3 入口景墙二铝板展开图
SCALE 1:50

1 . 本设计图版权为上海魏玛景观规划设计有限公司拥有，任何人未经允许不得翻印本图纸的任何部分。
2. 除经特别证明外，本图不可作建筑或其他用途。
1. All the drawing and design are copyright by Shanghai Weimar Landscape Design Co., Ltd. No one may reproduce any part of the drawing without permission.
2. This drawing is not valid for construction or other purposes unless separately certified.

备注 REMARKS

建设单位 CLIENT
洛阳浩德鑫置地有限公司

上海魏玛景观规划设计有限公司
WEIMAR LANDSCAPE，Shanghai
上海市北京东路6 6 8 号科技京城东楼2 4 B
24B,East Building,Hi-tec King Tower,NO.668 East Beijing Rd.,Shanghai China
Tel: 400-0168568 Fax: +8621-53082039
风景园林工程设计专项乙级 证书编号：A 2 3 1 0 0 5 9 3

合 作 方 COLLABORATOR

建 ARCHI.	筑	会签 COORDINATION
结 STRUCT.	构	
电 ELEC.	气	
给 排 水 PLUMBING		
暖 HVAC	通	
审 Authorized for issue by	定	杨晓英
审 Reviewed by	核	
项目负责 Project Director by		刘倩
校 Checked by	对	梁学元
设 Designed by	计	张 秦

出图签章 STAMP FOR ISSUE
施工图 审定人 张 秦
仅供洛阳开元壹号商业街及屋顶花园景观设计使用
有效期至：2020年12月06日止
上海市建筑设计行业协会统一颁发
工程名称：洛阳开元壹号商业街及屋顶花园景观设计
证书编号：A1025932

工程 PROJECT
洛阳开元壹号商业街及屋顶花园景观设计

图名 TITLE
入口景墙详图五

工程编号 PROJECT NO. 202006A001	设计阶段 STATUS 施工图
图纸编号 DRAWING NO. 附图03-5	修 REV.
比 SCALE 见图	日 DATE 2020.08.17
专 SPECIALTY 土建	

本图须加盖本公司出图签章，否则一律无效

A1